
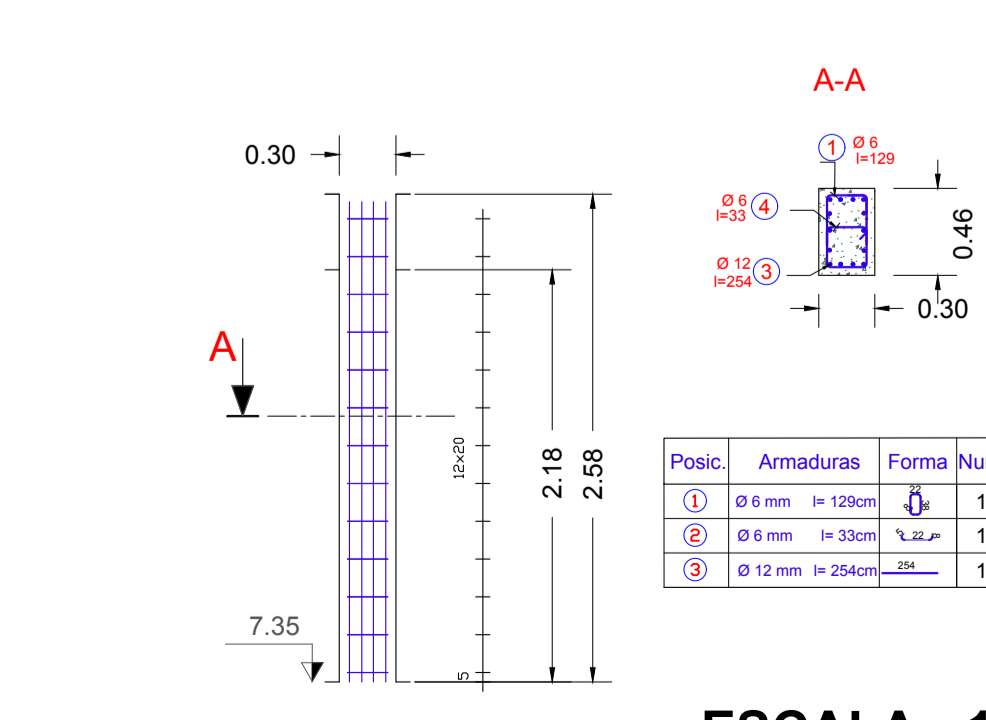


REFERENCIAS EN PLANTA:

- Foto N° → Fotografía tomada a nivel de piso
- Foto N° → Fotografía tomada en altura
- Foto N° → Fotografía tomada a nivel de piso con vista hacia nivel superior

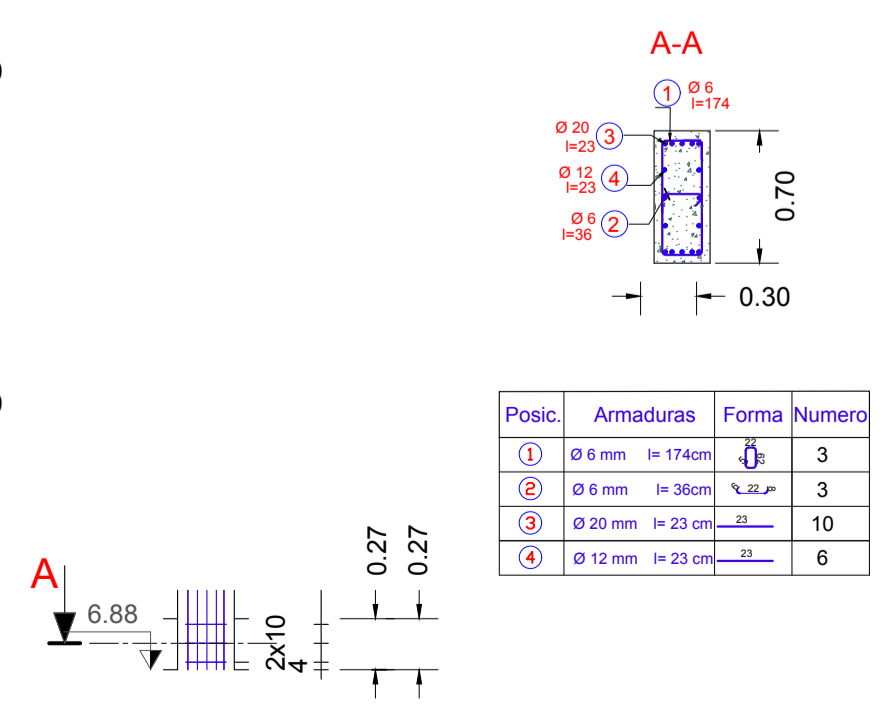

CONFORME A OBRA		Ubicación: Plaza de Alineamiento de Eléctricos - Llavallol	Línea ROCA
		Plaza Temperley - Ezelza	Kilómetro: 21,867
RELEVAMIENTO ARQUITECTÓNICO Y ESTRUCTURAL			
PUENTE GRÚA LLAVALLOL			
0	ADVERTENCIA	Escala (s):	Representante Técnico
1		1: 250	Mat.:
2			Fecha de Emisión:
3			
4			
ESCALA: 1:40



República Argentina - Poder Ejecutivo Nacional
2020 - Año del General Manuel Belgrano

Hoja Adicional de Firmas
Informe gráfico

Número:

Referencia: ANEXO VII DE PET SP 10001801 - PLANO N° 1 - RELEVAMIENTO PUENTE GRÚA
LLAVALLOL

El documento fue importado por el sistema GEDO con un total de 1 pagina/s.