


POSTE 7,00 m.


POSTE 8,00 m.

POSTE 9,00 m.

DETALLE 'B'
ESCALA 1:2,5

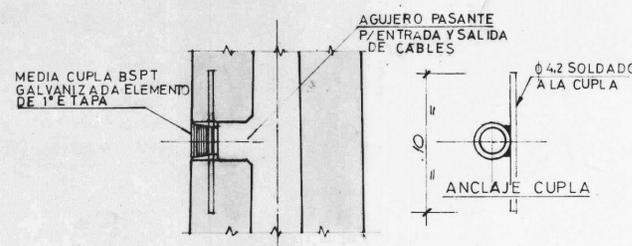

CORTE E-E

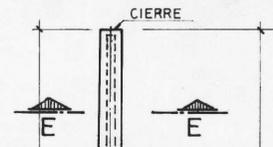

CORTE G-G



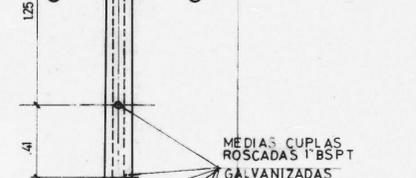



TABLA DE TIROS
(CARGAS DE SERVICIO) COEF. SEGURIDAD: 2,5

H (m)	TIRO EN LA CIMA (kg)
1.60	100 kg
7.00	150 kg
8.00	250 kg
9.00	250 kg




CORTE C-C

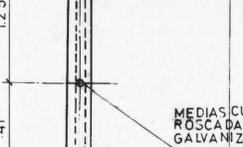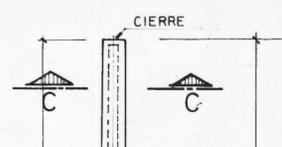

DETALLE 'A'
ESC. 1:2

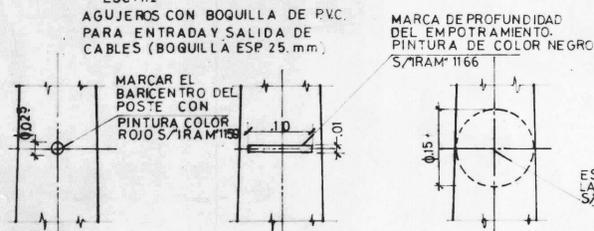

CORTE C-C

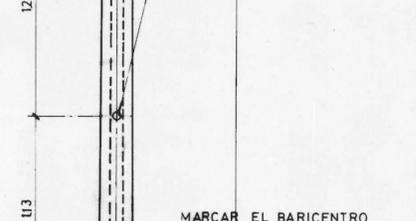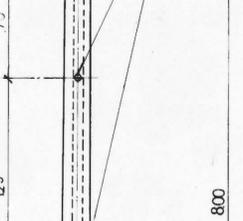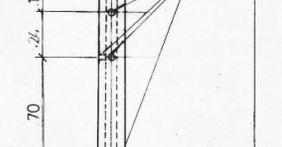

REFERENCIAS.

- FUNDACION POSTE 1,60 m : 1C 40 D 0003
- FUNDACION POSTES DE 7,00-8,00 y 9,00 m : 1C 40 D 0004
- PLACA APOYO POSTES 7,00-8,00 y 9,00 m : 1C 40 D 0007

NOTAS.

- CALIDAD DEL HORMIGÓN $f_{bk} \geq 170 \text{ kg/cm}^2$
- CALIDAD DEL ACERO $f_{ek} \geq 4400 \text{ kg/cm}^2$
- NORMA IRAM N° 1603

CONFORME A OBRA


Fecha: 12 Nov. 1985 Firma: [Signature]

CONFORME A OBRA


Fecha: 30 OCT 1985 FIRMA: Ing. ENRIQUE E. LORTE

DETALLE 'C' DETALLE 'D' DETALLE 'E'


POSTE DE 160m

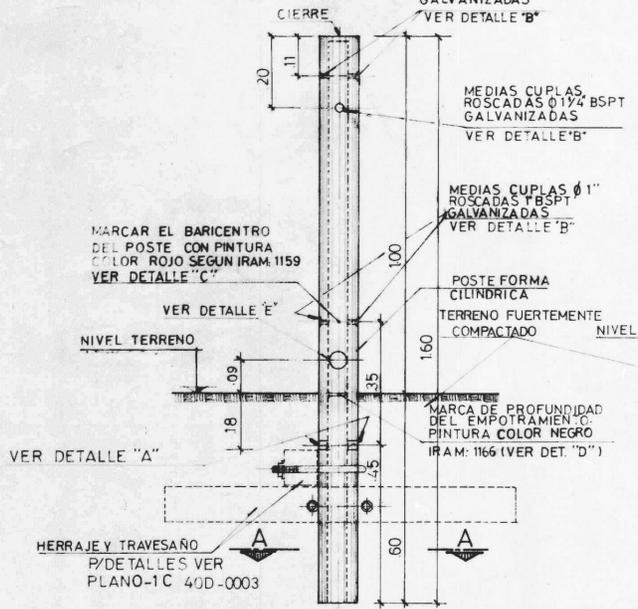


CORTE C-C

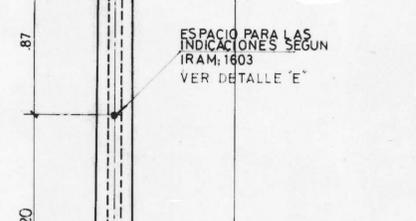


ELEVACION

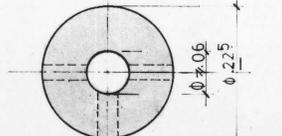


ELEVACION

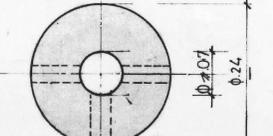


ELEVACION

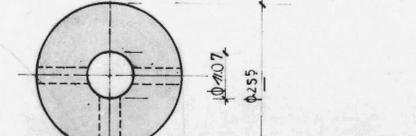


ELEVACION

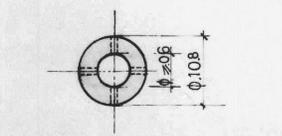

CORTE A-A

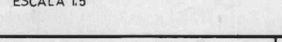

CORTE B-B

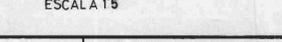

CORTE D-D



CORTE F-F



28-8-85 CONFORME A OBRA

Marubeni CORPORATION

ELECTRIFICACION F.C. ROCA SECCION URBANA ETAPA 1 CONTRATO N° 1397

PROY. RBA DIB. FARAO CONTR. PAN APR. [Signature] FECHA 7-8-82 ESC. 1:20

La aprobación por parte de FERROCARRILES ARGENTINOS no exime al contratista y/o subcontratistas autorizados de la responsabilidad profesional emergente del proyecto.

PLANO N° 1C 40 D 0002

AREA - 4-SEÑALAMIENTO

POSTES H^{er} PREMOLDEADOS LONGITUD=1,60, 7,00, 8,00 y 9,00m

DETALLES

ESCALA TROCHA LINEA UTILIZACION EMISIONES

FECHA Y FIRMA APROBAC. N° DE PLANO



República Argentina - Poder Ejecutivo Nacional
2019 - Año de la Exportación

Hoja Adicional de Firmas
Informe gráfico

Número:

Referencia: Especificaciones RC 34344 Postes de hormigón

El documento fue importado por el sistema GEDO con un total de 1 pagina/s.