


PLANTA EXTREMOS DE PUENTE

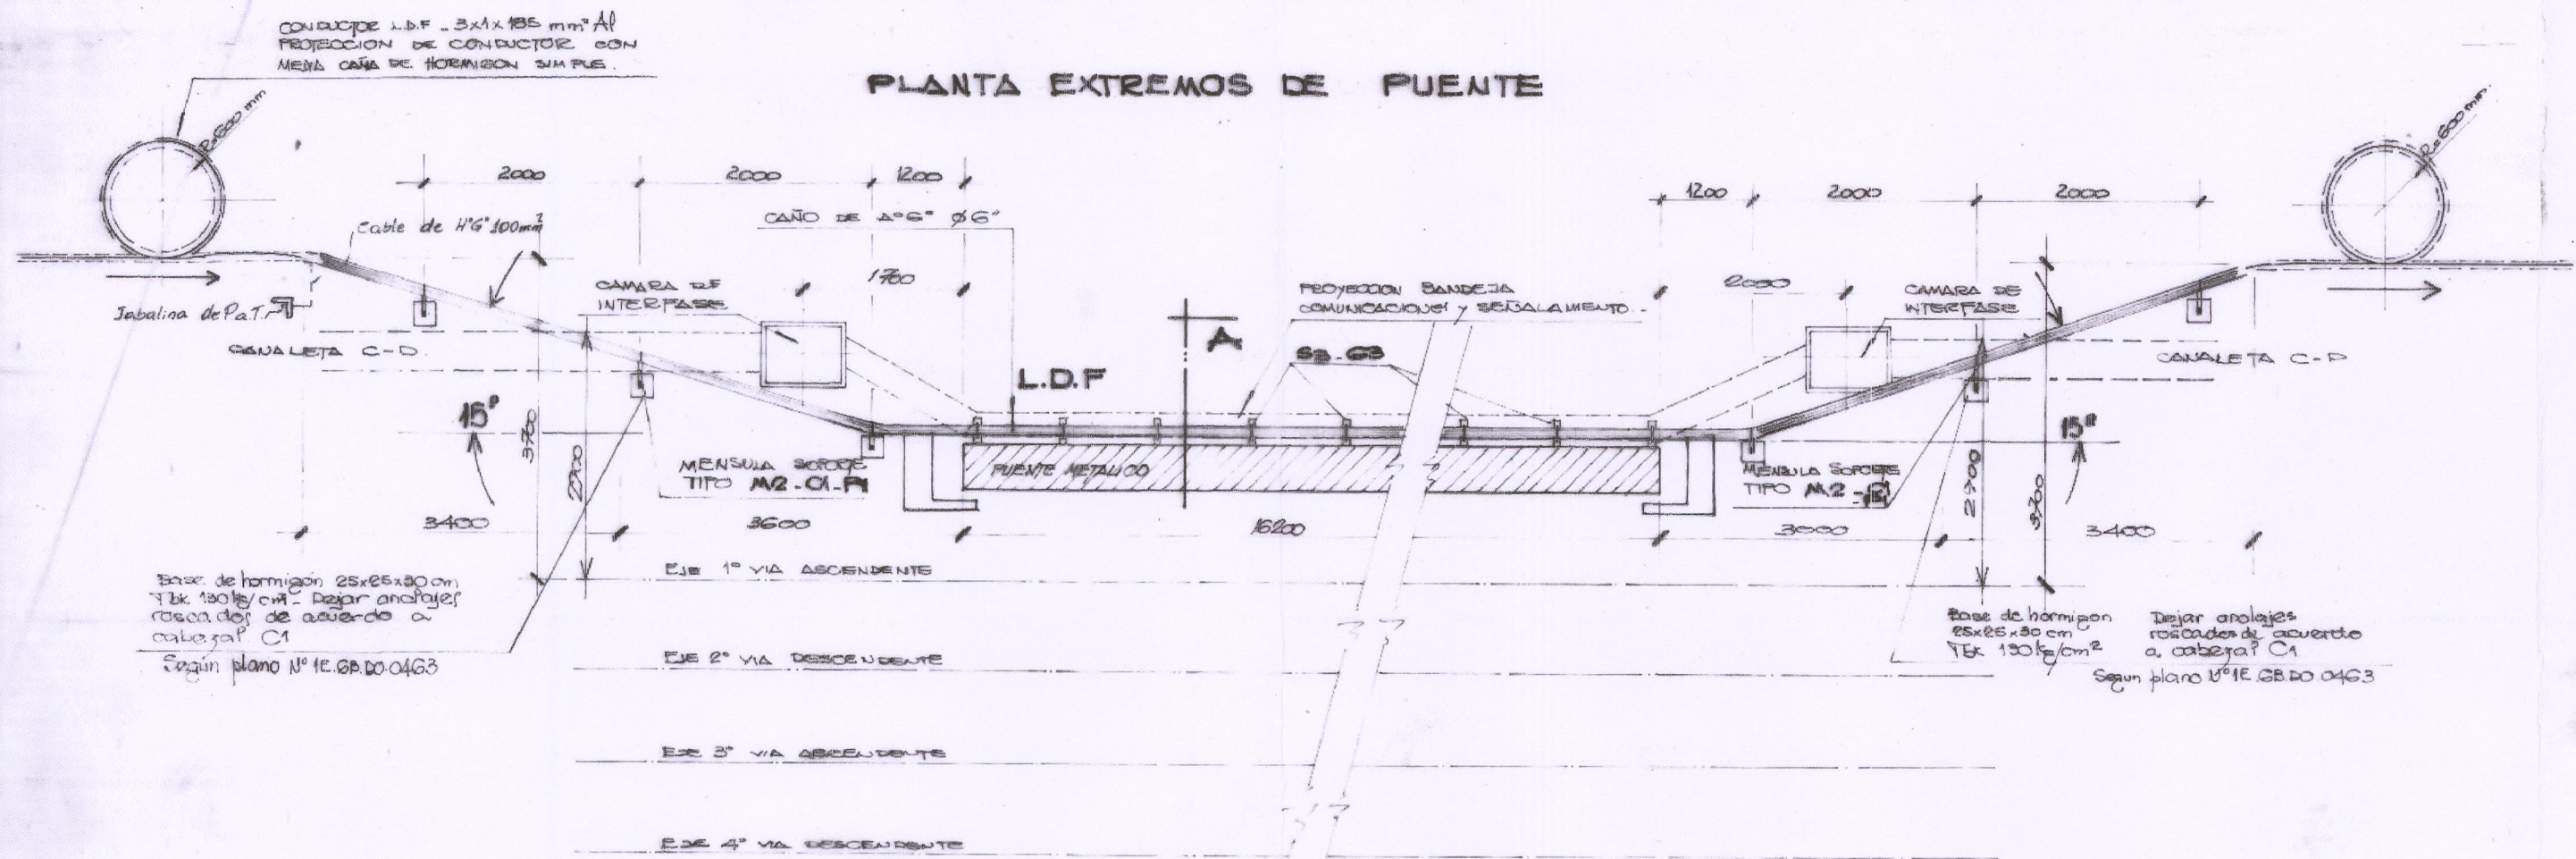

- NOTAS:
- LA PROTECCION DEL CABLE SUPERANADO EN L.D.F. y L.D.S. SE REALIZARA SEGUN EL PLANO N° 1E.GB.D0.0463.
  - EN EL PUNTO DE ACOMETIDA, EN EL CABO DEL PUNTO SOBRE CALLE LUJAN, A AMBOS LADOS, SE DEBERA DE DAR UNA VUELTA COMPLETA DEL CABLE, COMO RESERVA PARA FUTURAS RETIRACIONES, DEBIDAMENTE PROTEGIDO A 0.70m DE PROFUNDIDAD DE NIVEL DE TERRENO.
  - PARA LA FIJACION DE LA CAÑERA DE 4"4" y 6" SE UTILIZARAN SOPORTES Y ANCLAJES DE HIERRO GALVANIZADO, QUE SE SOLDARAN O ABUQUARAN A LA ESTRUCTURA DEL PUNTO.
  - SE UTILIZARAN CAÑOS DE HIERRO GALVANIZADO DE 4"4" y 6" Y SUS UNIONES SE HARAN POR CONEXIONES ROSCADAS.
  - DEBERA TENERSE ESPECIAL CUIDADO EN LAS UNIONES DE AMBOS CAÑOS PARA QUE NO QUEDA LUZ ENTRE LOS MISMO, PARA EVITAR DAÑAR EL CABLE EN SU TENDIDO.
  - EN LOS EXTREMOS SE COLOCARAN BOQUILLAS PARA PRESERVAR EL CABLE.
  - DISTANCIA MAXIMA ENTRE SOPORTES DE CABLE 2000mm.

REFERENCIAS: PLANO N° 1E.GB.D0.0463 - SOPORTES DE CAÑOS...  
" " 1E.GB.D0.0464 - " " "

CONFORME A OBRA  
FECHA: 12/5/85  
FIRMA: ING. ARMANDO PICCOLI

CONTRATISTAS:  
Marubeni Corporation  
Yoshida Corporation  
Hitachi Ltd.  
Mitsubishi Electric Corporation


CONFORME A OBRA  
Fecha: 24 JUN 1985  
Adj. P.C. 794  
Ing. MIGUEL BATTAGLIA

Ing. Ricardo Forli  
Gerente de Operadora Ferroviana

Ing. Juan Carlos Grasso  
Obras e Ingenieria Linea General Roca

Ing. Rubén A. Chaparro  
Sub Gerente de Obras e Ingenieria Operadora Ferroviana S.E. Linea Roca

CORTE A-A

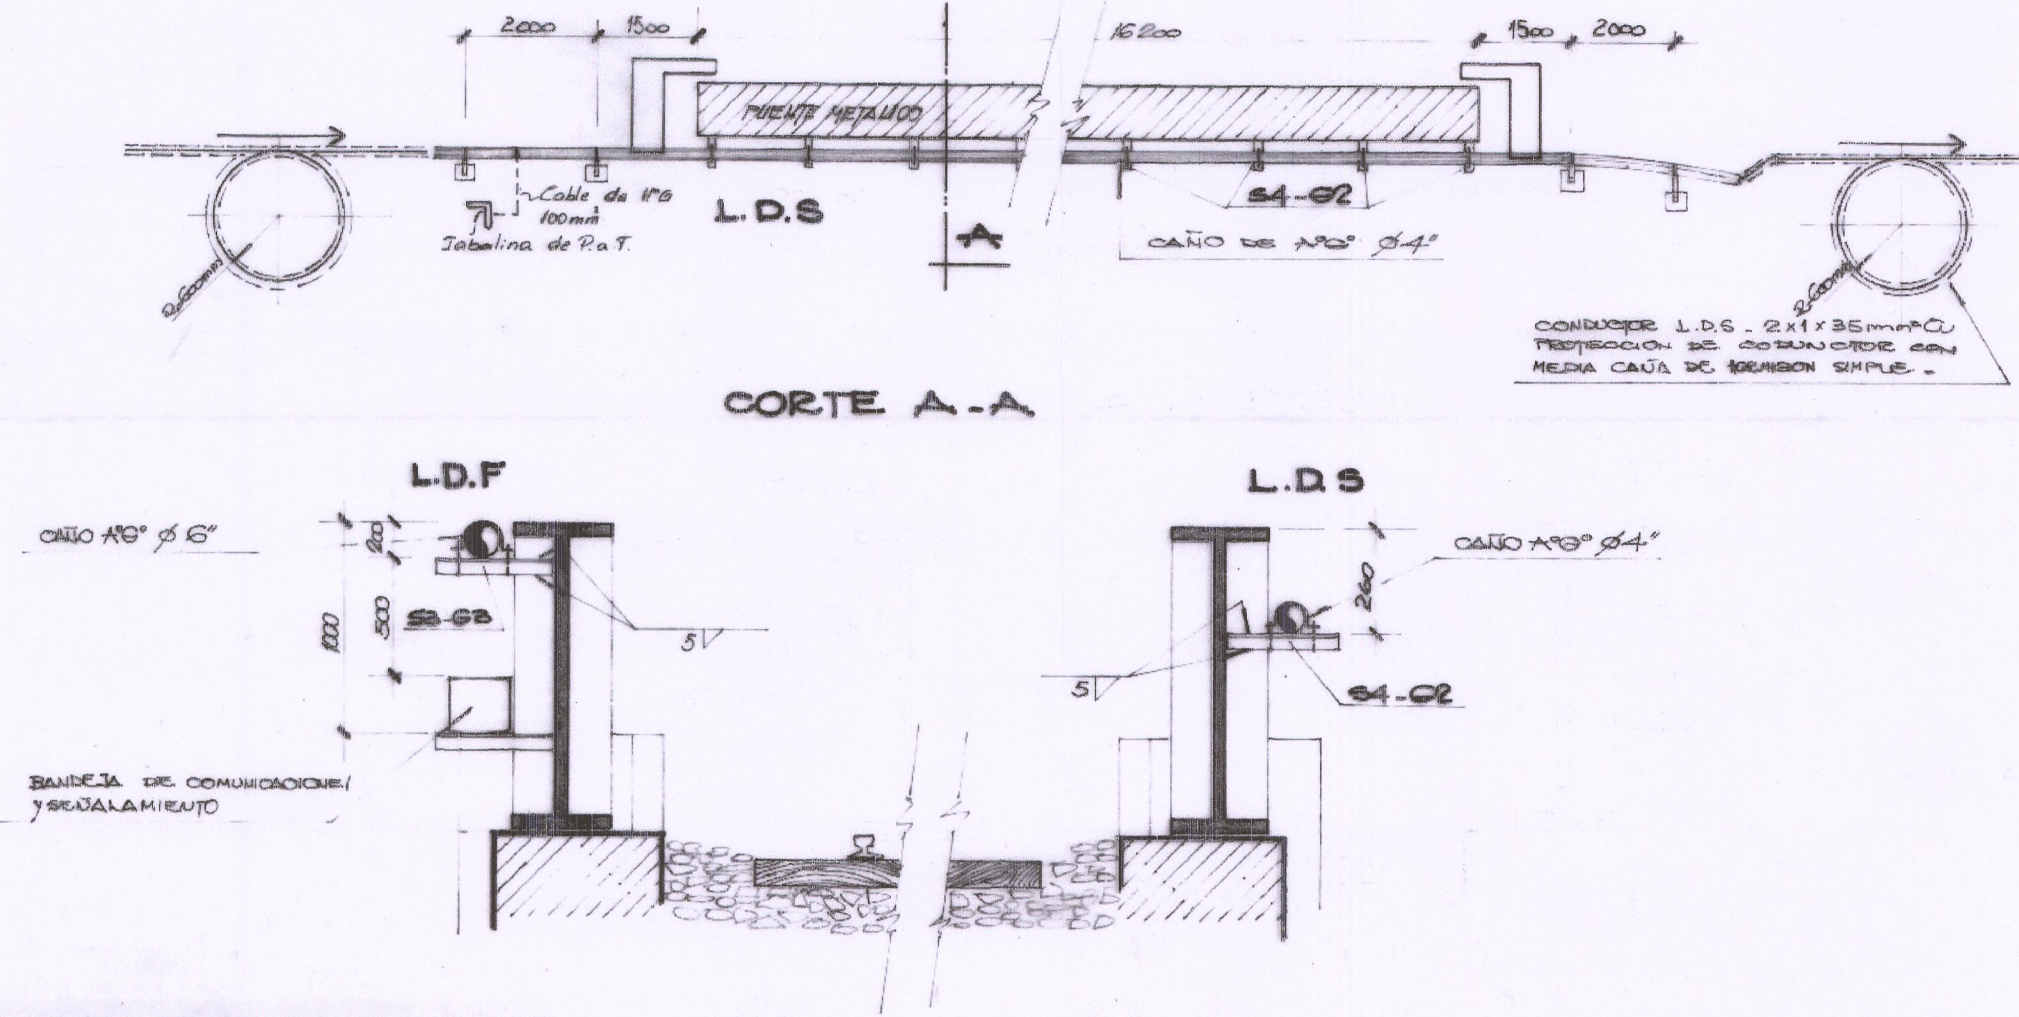

REV.	FECHA	DESCRIPCION	DIB.	CONT.	APR.
		<b>Marubeni CORPORATION</b>	Empresas Constructoras: DESACI-ECOFISA-IMPRESIT SIDECO- SADE-TECHINT		
<b>ELECTRIFICACION F.C. ROCA SECCION URBANA ETAPA I CONTRATO N° 1397</b>					
PROY. CANV	DIB. CANV	CONTR.	APR. 1	FECHA 3/10/83	ESC. 1:50/1:25
La aprobacion por parte de FERROCARRILES ARGENTINOS no exime al contratista y/o subcontratistas autorizados de la responsabilidad profesional emergente del proyecto.			PLANO N°	1E6BD004.24	
			REV.	1	
AREA VI- DISTRIBUCION ENERGIA ELECTRICA TENDIDO DE LINEA L.D.F y L.D.S SOBRE PUENTE CALLE LUJAN			FERROCARRILES ARGENTINOS AREA I.M.R.10-(3)		
ESCALA	TROCHA	LINEA	UTILIZACION	EMISIONES	
FECHA Y FIRMA APROBAC.		N° DE PLANO			