


Marubeni CORPORATION		MONTE GRANDE Pan. Constanzo Dorrego 13 Vias y Señales con Plan de Cables	
PROY:	APR:	PLANO N° 84-4-0139	
Rev 1 19-4-85 28-3-84		REV:	

MONTE GRANDE

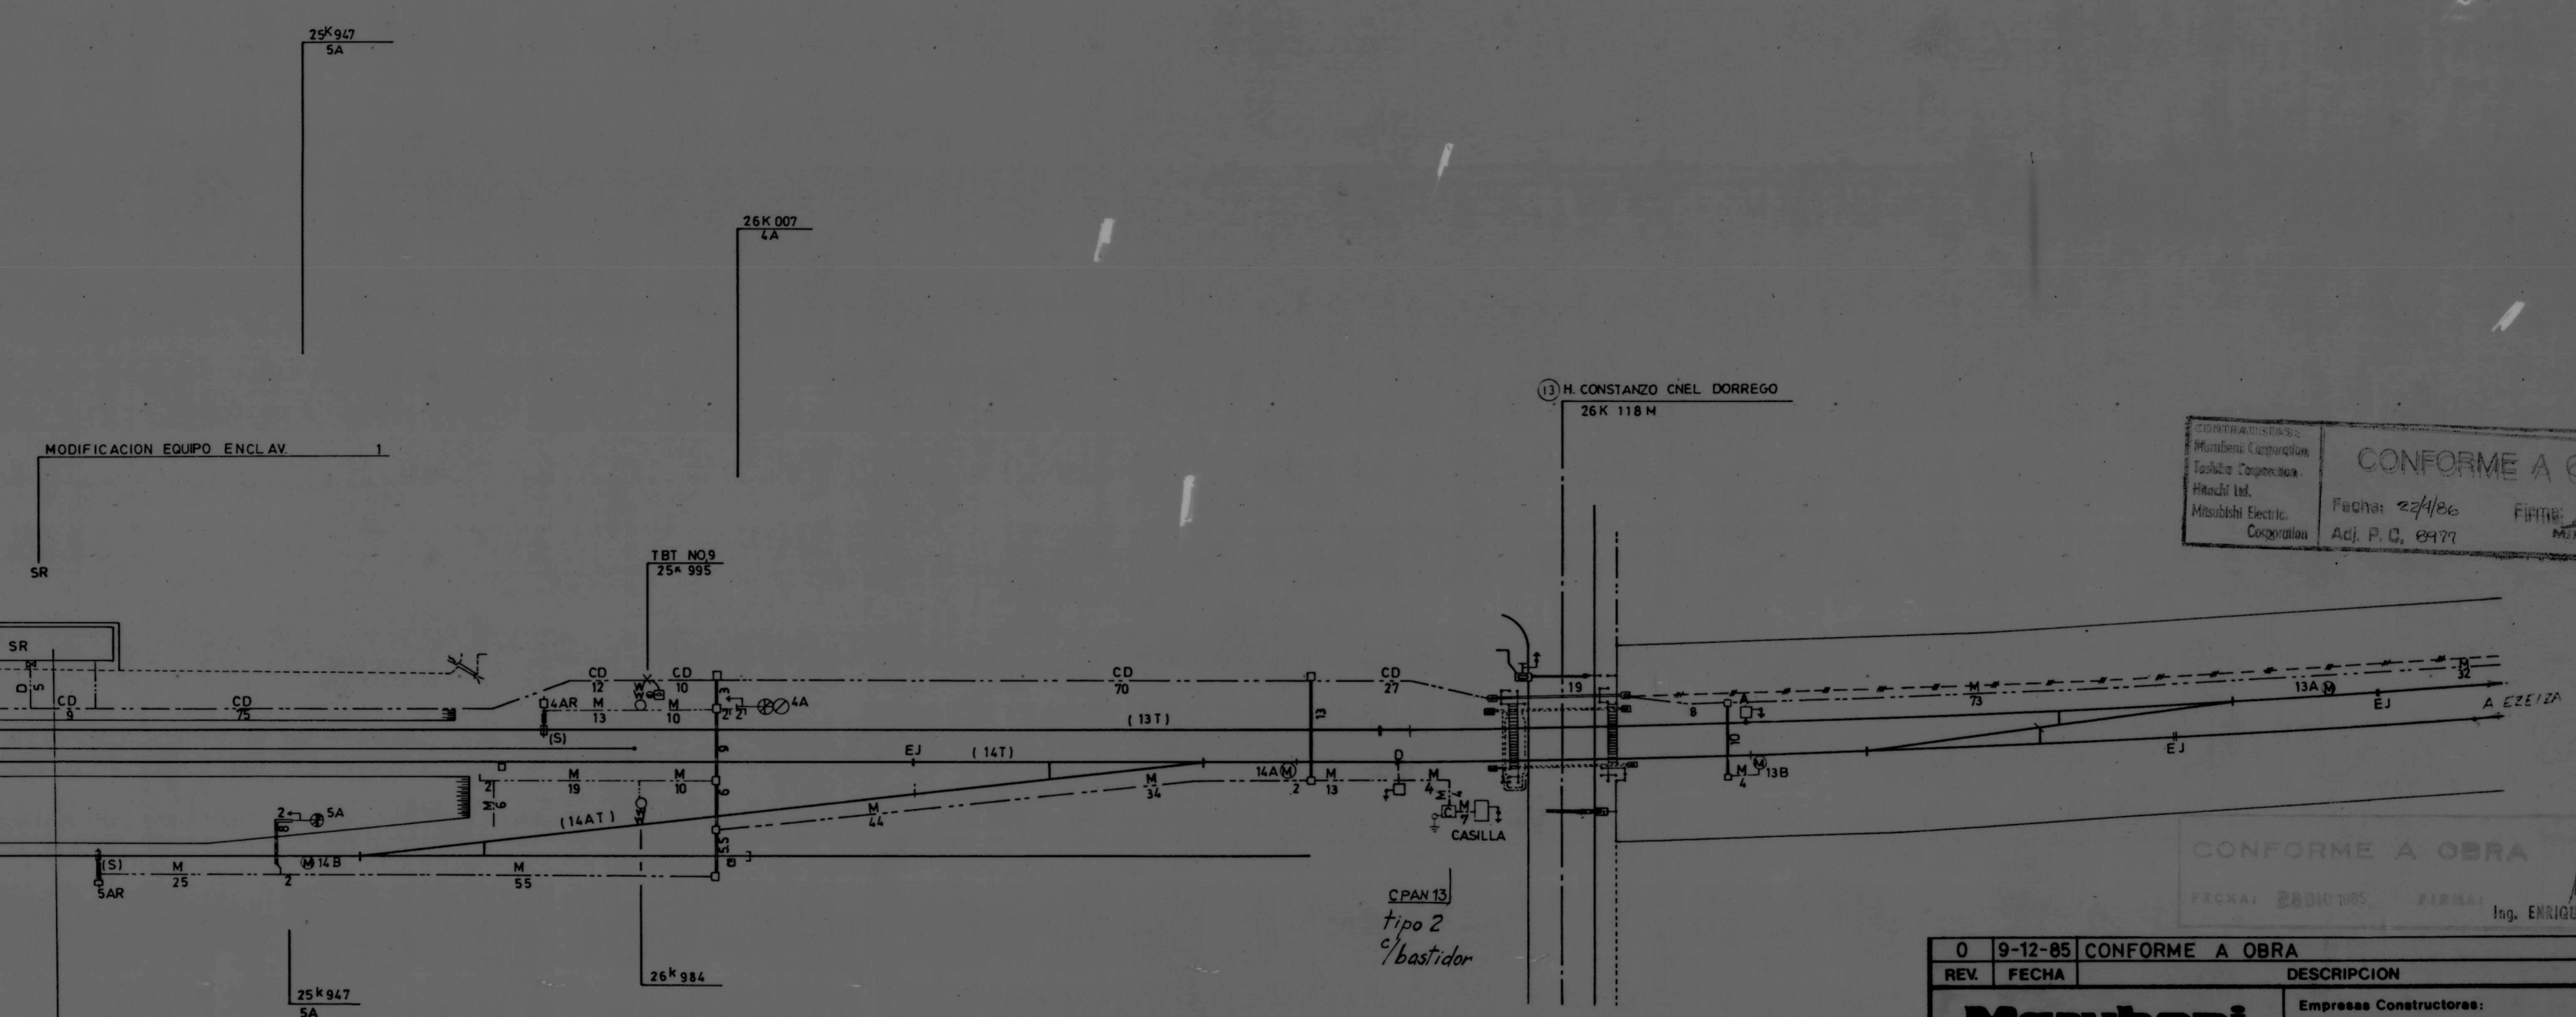

CONFORME A OBRA
Fecha: 22/1/86
Adj. P. C. 0977
INGENIERO
MINORU HARADA

CONFORME A OBRA
Ing. ENRIQUE E. CONTE

1	APR	5	NF - APR	9	A-TEL GB	13	D-TEL GB
2	DPR	6	F - DPR	10		14	S-TEL
3	NF-APR	7	NF - DPR	11		15	S-TEL
4	F-APR	8	A-TEL GB	12	D-TEL GB	16	

32C	
244	
2C	1 BX110 2 CX110
244	

PAN. C 13

1	APR (OCB21)
2	DPR (OCB21)
3	RF (2473A1)
4	BATT (2473A1)

1	B24	4
2	C24	5
3	F-APR	6

1	AK(B)	5	NBZ	9
2	DK(B)	6	A-TEL	10
3	NAK DK	7	A-TEL	11
4	BZ	8		12

1	B24	3	F-DPR	5
2	C24	4		6

0	9-12-85	CONFORME A OBRA			
REV.	FECHA	DESCRIPCION	DIB.	CONT.	APR.
		Marubeni CORPORATION	Empresas Constructoras: DESACI-ECOFISA-IMPRESIT SIDECO-SADE-TECHINT		
ELECTRIFICACION F.C. ROCA SECCION URBANA ETAPA I CONTRATO N° 1397					
PROY.	DIB.	CONTR.	APR.	FECHA 9-12-85	ESC.
La aprobación por parte de FERROCARRILES ARGENTINOS no exime al contratista y/o subcontratistas autorizados de la responsabilidad profesional emergente del proyecto.			PLANO N°	1E4DB08013	
			REV.	0	
AREA IV - SEÑALAMIENTO			FERROCARRILES ARGENTINOS		
INSTALACION DE PASO A NIVEL			AREA		
N° 13 - CONSTANZO - DORREGO					
PLANIMETRIA Y CABLEADO					
ESCALA	TROCHA	LINEA	UTILIZACION	EMISIONES	
FECHA Y FIRMA APROBAC.		N° DE PLANO			