




VIENE DE HOJA 006 DE 009

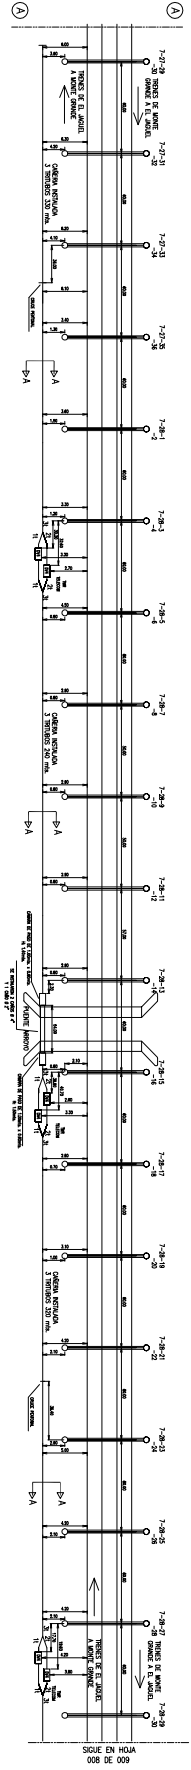



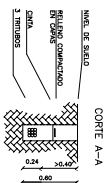


CORTE A-A

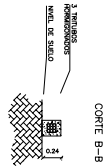


CORTE B-B

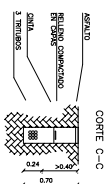

CORTE C-C

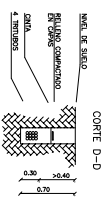

CORTE D-D

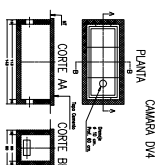

PLANTA CAMARA DV4

		CONFORME A OBRA	
GERENCIA TECNICA ACCESO SUR			
BACK BONE SUR TEMPERLEY - EZIZA CANALIZACION			
DISEÑO: [] 2 / 11/07	PROYECTO: []	SUPERVISADO: []	ASESORADO: []
TECNICA S.A.	TELECOM ARGENTINA	TELECOM ARGENTINA	TELECOM ARGENTINA
N°: []			
C/P		ESCALA: S/E	
PL N°			
HOJA 007 DE 009			