


CORTE B-B-ACOMETIDA DE CONDUCTOR SUBTERRANEO A POSTE

OBSERVACIONES:

IDEM. PLANO 1E 68 00 0490-

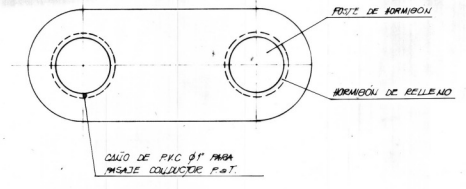

CORTE A-A-VINCULO PARA POSTE DOBLE Y UBICACION CAÑO PVC

NOTAS:

- 1) EN TODOS LOS CASOS LA BOSA DE BARRIL DEBE SER DE PROTECCION DE LOS CABLES DE PAT. (DE PROTECCION DE LOS CABLES DE PAT. EN CONSTRUCCION).
- 2) LAS EXHIBICIONES SON PRELIMINARES Y SON SUJETAS A LA UTILIZACION.

CONFORME A OBRA
 Fecha: 4/10/1965
 Firma: [Signature]
 Adm. P. C. 7841

Referencias:

CONFORME A OBRA
 Fecha: [Signature]
 Firma: [Signature]

CAMARA DE INSPECCION PLANO 1E 68 00 0490 (1)
 ESCALAS: 1:100
 ABRAZADORES PLANO 1E 68 00 0490 (1)

| REV. | FECHA | DESCRIPCION | DIB. | CONT. | APR. |
|---|-------------|-------------|-------------|---------------------------------|------------|
| | | | | | |
| Marubeni Empresa Constructora: | | | | | |
| CORPORATION DESACI-ECOFISA-IMPRESIT SIDECO-SADE-TECHMIT | | | | | |
| ELECTRIFICACION E.C. ROCA SECCION URBANA | | | | | |
| ETAPA I CONTRATO N° 1397 | | | | | |
| PROY. CAV. | DIB. CAV. | CONTR. | APR. | FECHA 22/10/63 | ESC. 1:20 |
| La aprobacion por parte de FERROCARRILES ARGENTINOS no es ni contrata y/o subcontratista autorizada de la responsabilidad profesional emergente del proyecto. | | | | PLANO N° | 1E68000490 |
| | | | | REV. | 2 |
| E.M.S. R.10 (34) | | | | | |
| AREA VI-DISTRIBUCION ENERGIA ELECTRICA | | | | FERROCARRILES ARGENTINOS | |
| DETALLE MONTAJE POSTE | | | | AREA 8 | |
| TERMINAL L.D.F - TIPICO TRAMO B | | | | R.120 | |
| Postes: 3-12-00, 3-12-7, 3-14-5, 3-15-7 | | | | | |
| ESCALA | TROCHA | LINEA | UTILIZACION | EMISIONES | |
| FECHA Y FIRMA APROBAC. | N° DE PLANO | | | | |