



(A)

(A)

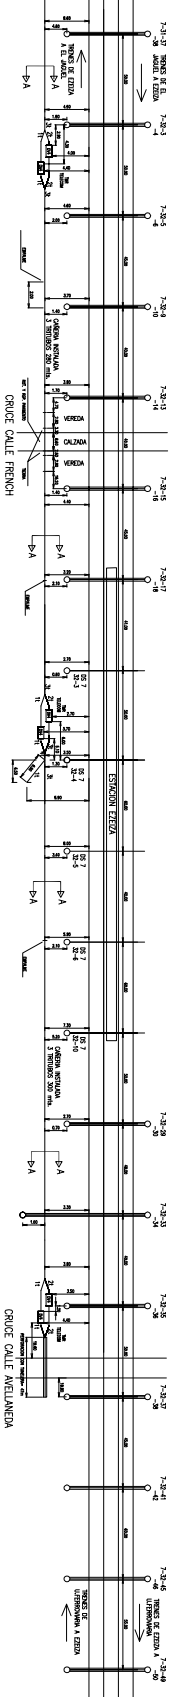


(A)


FN OBRA TECHINT S.A.

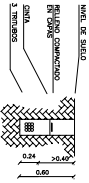


CORTE A-A

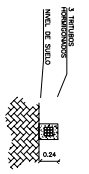


CORTE B-B

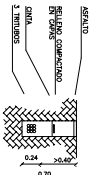

CORTE C-C

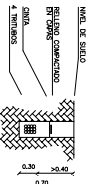

CORTE D-D

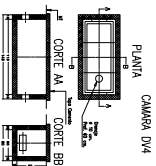

PLANTA

CAMARA DW4

		<b>CONFORME A OBRA</b>			
		<b>GERENCIA TECNICA ACCESO SUR</b>			
		BACK BONE SUR		C/P	
		TEMPERLEY - EZIZA		ESCALA	
		CANALIZACION		S/E	
DES. FECHA	NUMER.	PROYECTADO	SUPERVISADO	APROBADO	PROBADO
2	11/07				
TECHINT S.A.		TELECOM ARGENTINA	TELECOM ARGENTINA	TELECOM ARGENTINA	TELECOM ARGENTINA
VEN.		HOJA 008 DE 009			