1	KILOMETRAJE
2	SECCION DEL CONDUCTOR
3	TIPO DE AISLACION
4	TIPO DE MENSULA
5	TIPO DE SOBREPORTICO
6	TIPO DE POSTE DE DISTRIBUCION
7	TIPO DE PUESTO DE TRANSFORMACION
8	TIPO DE FUNDACION
9	LINEA DE BAJADA
10	POTENCIA TRANSFORMADOR
11	DESCARGADOR
12	PUESTA A TIERRA
13	DISTANCIA ENTRE RETENCIONES
14	PROGRESIVA POSTE DE DISTRIBUCION
15	VANOS DE CATENARIA
16	POSICION DE SEÑALES

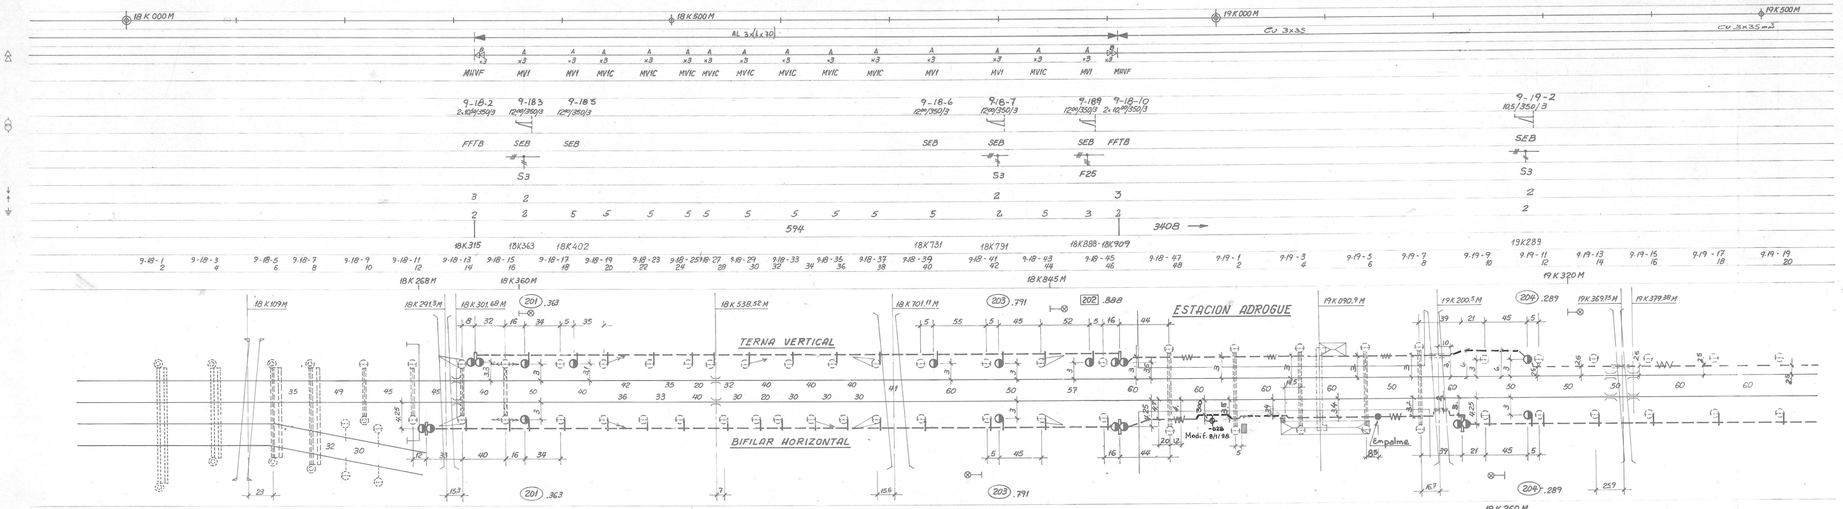

1	POSICION DE SEÑALES
2	SECCION DEL CONDUCTOR
3	TIPO DE AISLACION
4	TIPO DE MENSULA
5	TIPO DE SOBREPORTICO
6	TIPO DE POSTE DE DISTRIBUCION
7	TIPO DE PUESTO DE TRANSFORMACION
8	TIPO DE FUNDACION
9	LINEA DE BAJADA
10	POTENCIA TRANSFORMADOR
11	DESCARGADOR
12	PUESTA A TIERRA
13	DISTANCIA ENTRE RETENCIONES
14	PROGRESIVA POSTE DE DISTRIBUCION
15	RADIO DE CURVA
16	PENDIENTES DE LA VIA FERREA

NOTAS:

LOS VALORES DE RESISTENCIA DE PUESTA A TIERRA SON LOS MAXIMOS OBTENIDOS EN LOS ENSAYOS REALIZADOS

CONFORME A OBRA
FECHA 19/5/85
ING. ARMANDO PICCOLI

CONTRATISTAS: Mendoni Corporation / Indiflo Corporation / Rodio Ltd. / Industria Electro. Corporation
CONFORME A OBRA
Fecha 29 MAY 1985 Firma:
Adj. P. 16.776
Ing. MIGUEL MAYAZONO
Jefe Módulo MAYAZONO

Marubeni CORPORATION

Empresas Constructoras: DESACI-ECOFISA-IMPRESIT SIDECO-SADE-TECHINT

ELECTRIFICACION F.C. ROCA SECCION URBANA ETAPA 1 CONTRATO Nº 1397

PROY.	DIB. VPM.	CONTR.	APR.	FECHA 8/6/82	ESC. 1:2000
La aprobación por parte de FERROCARRILES ARGENTINOS no exime al contratista y/o subcontratistas autorizados de la responsabilidad profesional emergente del proyecto.				PLANO Nº	1E6ED0 0901
				REV.	4

AREA VI - DISTRIBUCION ENERGIA ELECTRICA

PLANIMETRIA

TRAMO TEMPERLEY-EST. ADROGUE

FERROCARRILES ARGENTINOS

AREA

ESCALA	TROCHA	LINEA	UTILIZACION	EMISIONES
FECHA Y FIRMA APROBAC.		Nº DE PLANO		

E.M. R.9.J.-(1)