1	KILOMETRAJE
2	SECCION DEL CONDUCTOR
3	TIPO DE AISLACION
4	TIPO DE MENSULA
5	TIPO DE SOBREPORTICO
6	TIPO DE POSTE DE DISTRIBUCION
7	TIPO DE PUESTO DE TRANSFORMACION
8	TIPO DE FUNDACION
9	LINEA DE BAJADA
10	POTENCIA TRANSFORMADOR
11	DESCARGADOR
12	PUESTA A TIERRA
13	DISTANCIA ENTRE RETENCIONES
14	PROGRESIVA POSTE DE DISTRIBUCION
15	VANOS DE CATENARIA
16	POSICION DE SEÑALES

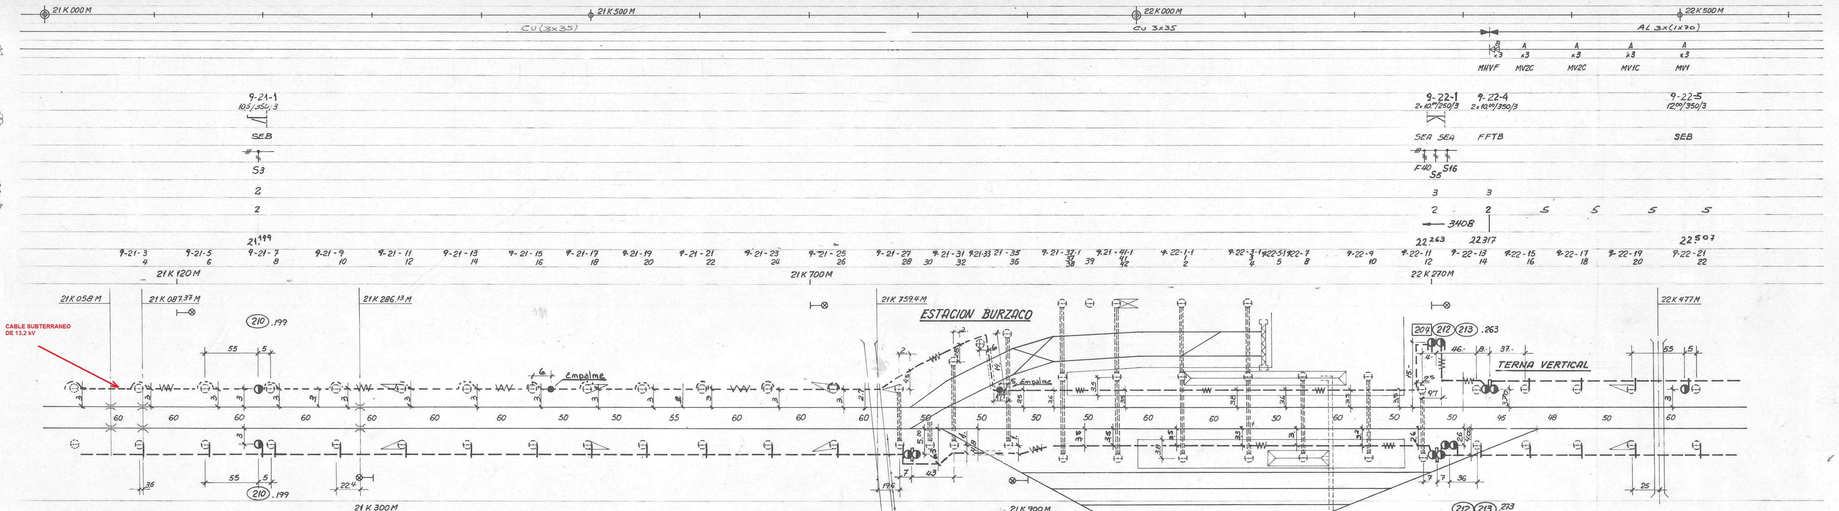

1	POSICION DE SEÑALES
2	SECCION DEL CONDUCTOR
3	TIPO DE AISLACION
4	TIPO DE MENSULA
5	TIPO DE SOBREPORTICO
6	TIPO DE POSTE DE DISTRIBUCION
7	TIPO DE PUESTO DE TRANSFORMACION
8	TIPO DE FUNDACION
9	LINEA DE BAJADA
10	POTENCIA TRANSFORMADOR
11	DESCARGADOR
12	PUESTA A TIERRA
13	DISTANCIA ENTRE RETENCIONES
14	PROGRESIVA POSTE DE DISTRIBUCION
15	RADIO DE CURVA
16	PENDIENTES DE LA VIA FERREA

NOTAS:

LOS VALORES DE RESISTENCIA DE PUESTA A TIERRA SON LOS MAXIMOS OBTENIDOS EN LOS ENSAYOS REALIZADOS

CONFORME A OBRA
FECHA 12/5/86 FIRMA
ING. ARMANDO PIGOLI

ING. ARMANDO PIGOLI

CONTRATISTAS: Maruberi Corporation, Sadde Corporation, Ricodi Ltd., Mondelli Electric Corporation
CONFORME A OBRA
Fecha 29 MAY 1985 Firma:
Adj. P. C. 16-76

Maruberi CORPORATION

Empresas Constructoras: DESACI - ECOFISA - IMPRESIT SIDECO - SADE - TECHINT

ELECTRIFICACION F.C. ROCA SECCION URBANA
ETAPA I CONTRATO Nº 1397

PROY.	DIB. VAM.	CONTR.	APR.	FECHA 5/6/85	ESC. 1:2000

La aprobación por parte de FERROCARRILES ARGENTINOS no exime al contratista y/o subcontratistas autorizados de la responsabilidad profesional emergente del proyecto.

PLANO Nº 1E6ED00903
REV. 6

Casa 3 Rancho 28

AREA VI - DISTRIBUCION ENERGIA ELECTRICA

PLANIMETRIA

TRAMO ESTACION BURZACO

FERROCARRILES ARGENTINOS

AREA E.M.R. 93-(4)

ESCALA	TROCHA	LINEA	UTILIZACION	EMISIONES
FECHA Y FIRMA APROBAC.		Nº DE PLANO		