1 KILOMETRAJE
2 SECCION DEL CONDUCTOR
3 TIPO DE AISLACION
4 TIPO DE MENSULA
5 TIPO DE SOBREPORTICO
6 TIPO DE POSTE DE DISTRIBUCION
7 TIPO DE PUESTO DE TRANSFORMACION
8 TIPO DE FUNDACION
9 LINEA DE BAJADA
10 POTENCIA TRANSFORMADOR
11 DESCARGADOR
12 PUESTA A TIERRA
13 DISTANCIA ENTRE RETENCIONES
14 PROGRESIVA POSTE DE DISTRIBUCION
15 VANOS DE CATENARIA
16 POSICION DE SEÑALES

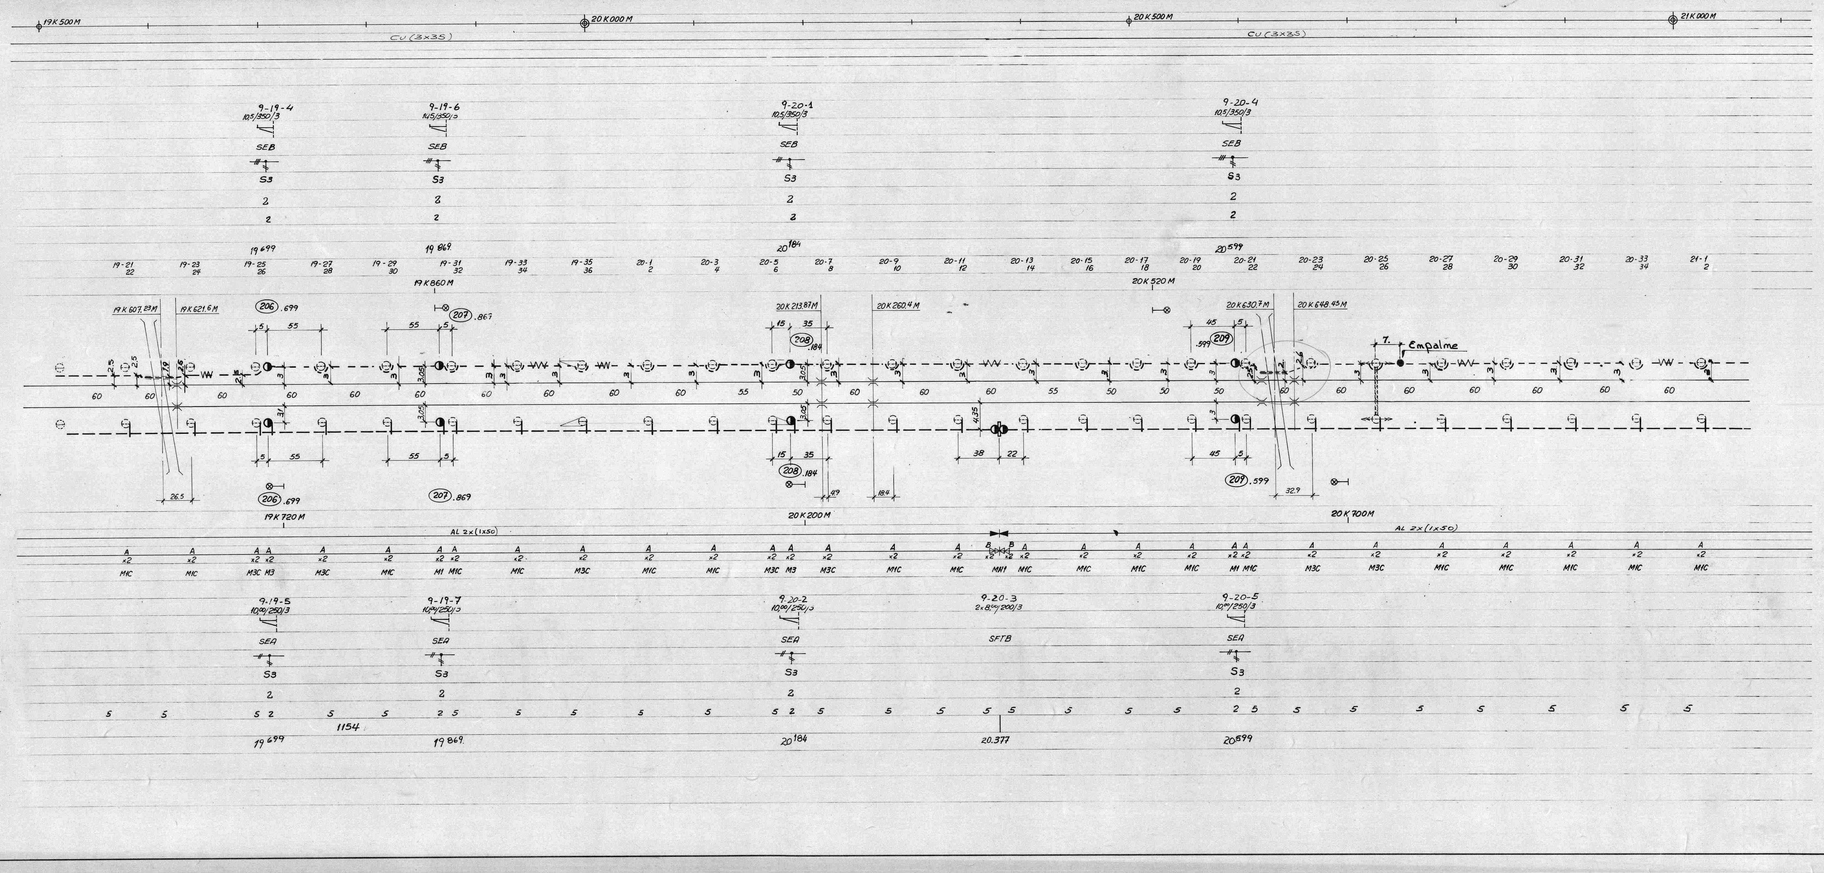

1 POSICION DE SEÑALES
2 SECCION DEL CONDUCTOR
3 TIPO DE AISLACION
4 TIPO DE MENSULA
5 TIPO DE SOBREPORTICO
6 TIPO DE POSTE DE DISTRIBUCION
7 TIPO DE PUESTO DE TRANSFORMACION
8 TIPO DE FUNDACION
9 LINEA DE BAJADA
10 POTENCIA TRANSFORMADOR
11 DESCARGADOR
12 PUESTA A TIERRA
13 DISTANCIA ENTRE RETENCIONES
14 PROGRESIVA POSTE DE DISTRIBUCION
15 RADIO DE CURVA
16 PENDIENTES DE LA VIA FERREA

NOTAS:

LOS VALORES DE RESISTENCIA DE PUESTA A TIERRA SON LOS MAXIMOS OBTENIDOS EN LOS ENSAYOS REALIZADOS

CONFORME A OBRA
FECHA: 12/1/85 FIRMA: ING. ARMANDO PICCOLA

CONTRATISTAS: Marubeni Corporation, Toshiba Corporation, Mitsubishi Ltd., Mitsubishi Electric Corporation
CONFORME A OBRA
Fecha 29 MAY 1983 Firmas
Adj. P.C./6-76 Ing. MIGUEL BITYAZONDO

Marubeni CORPORATION
Empresas Constructoras: DESACI - ECOFISA - IMPRESIT SIDECO - SADE - TECHINT

ELECTRIFICACION F.C. ROCA SECCION URBANA
ETAPA I CONTRATO Nº 1397

PROY.	DIB. V.A.M.	CONTR.	APR.	FECHA 6/6/83	ESC. 1:2000
La aprobación por parte de FERROCARRILES ARGENTINOS no exime al contratista y/o subcontratistas autorizados de la responsabilidad profesional emergente del proyecto.			PLANO Nº	1 E 6 E D 0 0 9 0 2	
			REV	3	

AREA VI - DISTRIBUCION ENERGIA ELECTRICA

PLANIMETRIA

TRAMO ADROGUE - BURZACO

FERROCARRILES ARGENTINOS

AREA

ESCALA	TROCHA	LINEA	UTILIZACION	EMISIONES
FECHA Y FIRMA APROBAC.		Nº DE PLANO		

E.M.R. 9I-12